



FOTO 1 : AUSSEGNUNGSHALLE



FOTO 2 : HAUPTWEG MIT PAVILLON

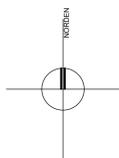


FOTO 3 : DENKMAL



FOTO 4 : GEWÄCHSHAUS 1, HOLZHÜTTE

NEUENSEER STRASSE



M 1 2 3 4 5 10 20 30

PLANSTAND / AUFMASS SEPTEMBER 2013

- = GRAB NICHT BELEGT
- = VERBUNDPFLASTER
- = KIES
- = HECKE

GRUNDSTÜCKSGRENZEN AUS LAGEPLAN ÜBERNOMMEN

BESTANDSPLAN

BAUHERR :
EV - LUTH. KIRCHENGEMEINDE MICHELAU
KIRCHPLATZ 5
96247 MICHELAU IN OBERFRANKEN

MÜLLER ARCHITEKTEN GMBH
KLOSTERSTRASSE 7 96317 KRONACH
TELEFON 09261/1008 FAX 09261/51861

BAUVORHABEN :
BAUGRUNDSTÜCK :
FLURNR. 410/3, 412/2, 413/1, 414, 420
GEMÄRKUNG MICHELAU I. OFR.

FRIEDHOF MICHELAU

| | |
|------------|-------------------|
| MASSTAB : | PLANBEZEICHNUNG : |
| 1 : 200 | ÜBERSICHTSPLAN |
| GEZEICHNET | 09.09.13 ps |
| GEPRÜFT | |
| GEMEHMT | |
| | 1A |

| | |
|-------------|------------------------|
| GEÄNDERT | ÜBERARBEITET / ERGÄNZT |
| 20.11.13 kb | |

PROJEKTNUMMER : 12020

ARCHITEKT :

HB = 800 / 1135 (0,91m²)

Allplan 2013